

PLANTA BAJA


ESPECIFICACIONES

SERVICIOS	DE GAS NATURAL DE ENERGIA ELECTRICA DE AGUA CORRIENTE	EN LO CONSTRUIDO: VEREDA REGLAMENTARIA ENCUENTRO DE MUROS CON ANGULOS A 90° CIMENTACIONES A PROFUNDIDAD DE SUELO FIRME
INFRAESTRUCTURA	ALUMBRADO PUBLICO	ESPOSOR DE CIMENTOS >ESPOSOR DE MUROS CUBIERTAS CON MUROS DE CARGA DE 0.30 MTS. LOSA HTA*

OCUPACION:

C.O.T.	INDICADOR	SUP. LOTE	S/COT	S/PLANOS	OBSERVACIONES
F.O.S.	0.6	788.420	473.052 M2	224.67 M2	VERIFICA
F.O.T.	0.6 + 10%	847.260	520.352 M2	269.92 M2	VERIFICA

OTROS:	DENSIDAD POBLACIONAL NETA MAXIMA: 0.015 HAB./M2	12.00
	INCREMENTOS DE FOT Y DENSIDAD (POR ANEXION PARCELA)	10 %
	TIPOLOGIA EDIFICIO PERMITIDA	E/ MEDIANERAS
	PLANO LIMITE PERMITIDO	7.00 MTS.
	PLANO LIMITE DE CUMBRERO PERMITIDO	8.80 MTS.

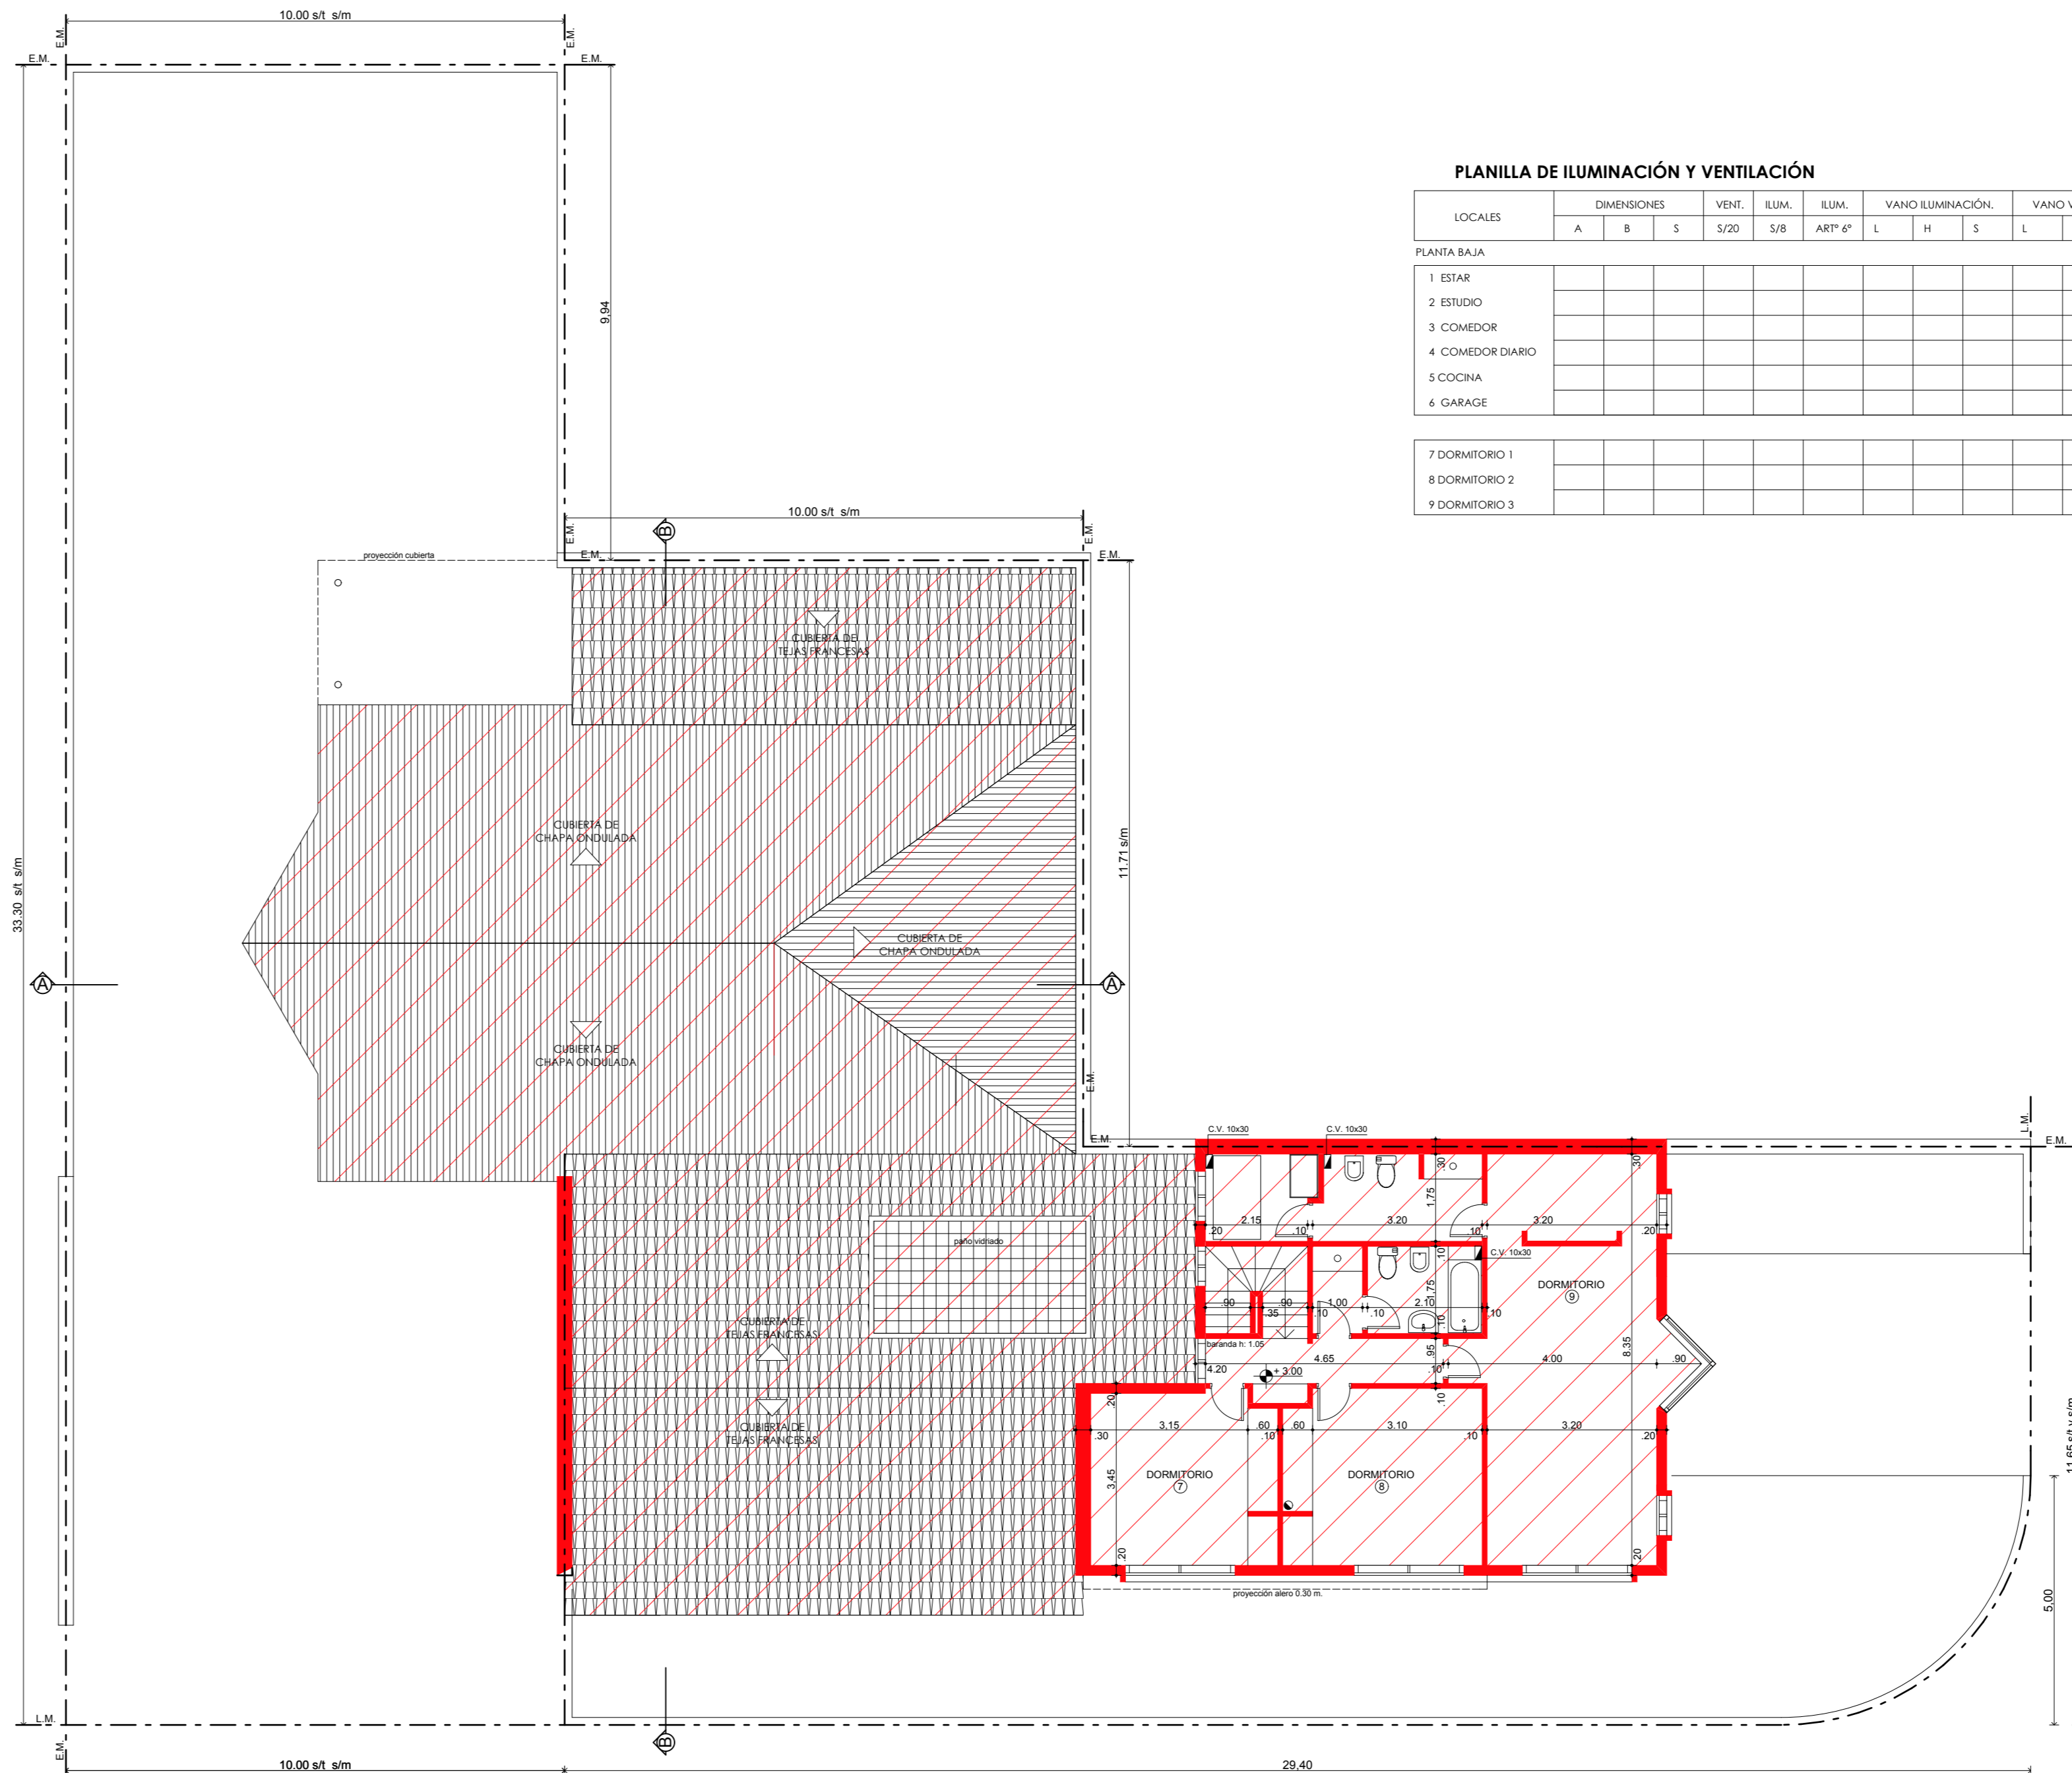

PLANTA ALTA

PLANILLA DE ILUMINACIÓN Y VENTILACIÓN

LOCALES	DIMENSIONES			VENT.	ILUM.	ILUM.	VANO ILUMINACIÓN			VANO VENTILACIÓN			
	A	B	S				S/20	S/8	ARP m²	L	H	S	L
PLANTA BAJA													
1 ESTAR													
2 ESTUDIO													
3 COMEDOR													
4 COMEDOR DIARIO													
5 COCINA													
6 GARAGE													
7 DORMITORIO 1													
8 DORMITORIO 2													
9 DORMITORIO 3													

PLANO CONFORME A OBRA

Propiedad de:	Contiene:
---------------	-----------

Calle:	Escalas:
--------	----------

Mar del Plata										Partido de General Pueyrredon									
Circ.	Secc.	Mza.	Parc.	N. Cta	Dist.	Tipol.	F.O.T.	F.O.S.											

	Superficies:
--	--------------

Notas:	Propietario:
--------	--------------

Colegio profesional:	Medición:
----------------------	-----------

Reservado uso municipal